


C037  
~~WE 140-12.50~~  
 WE 120spez.-13.50

KÜA Hetjershausen (C038)  
 Portal-18.50  
~~- 83.9 -~~  
~~- 76.1 -~~

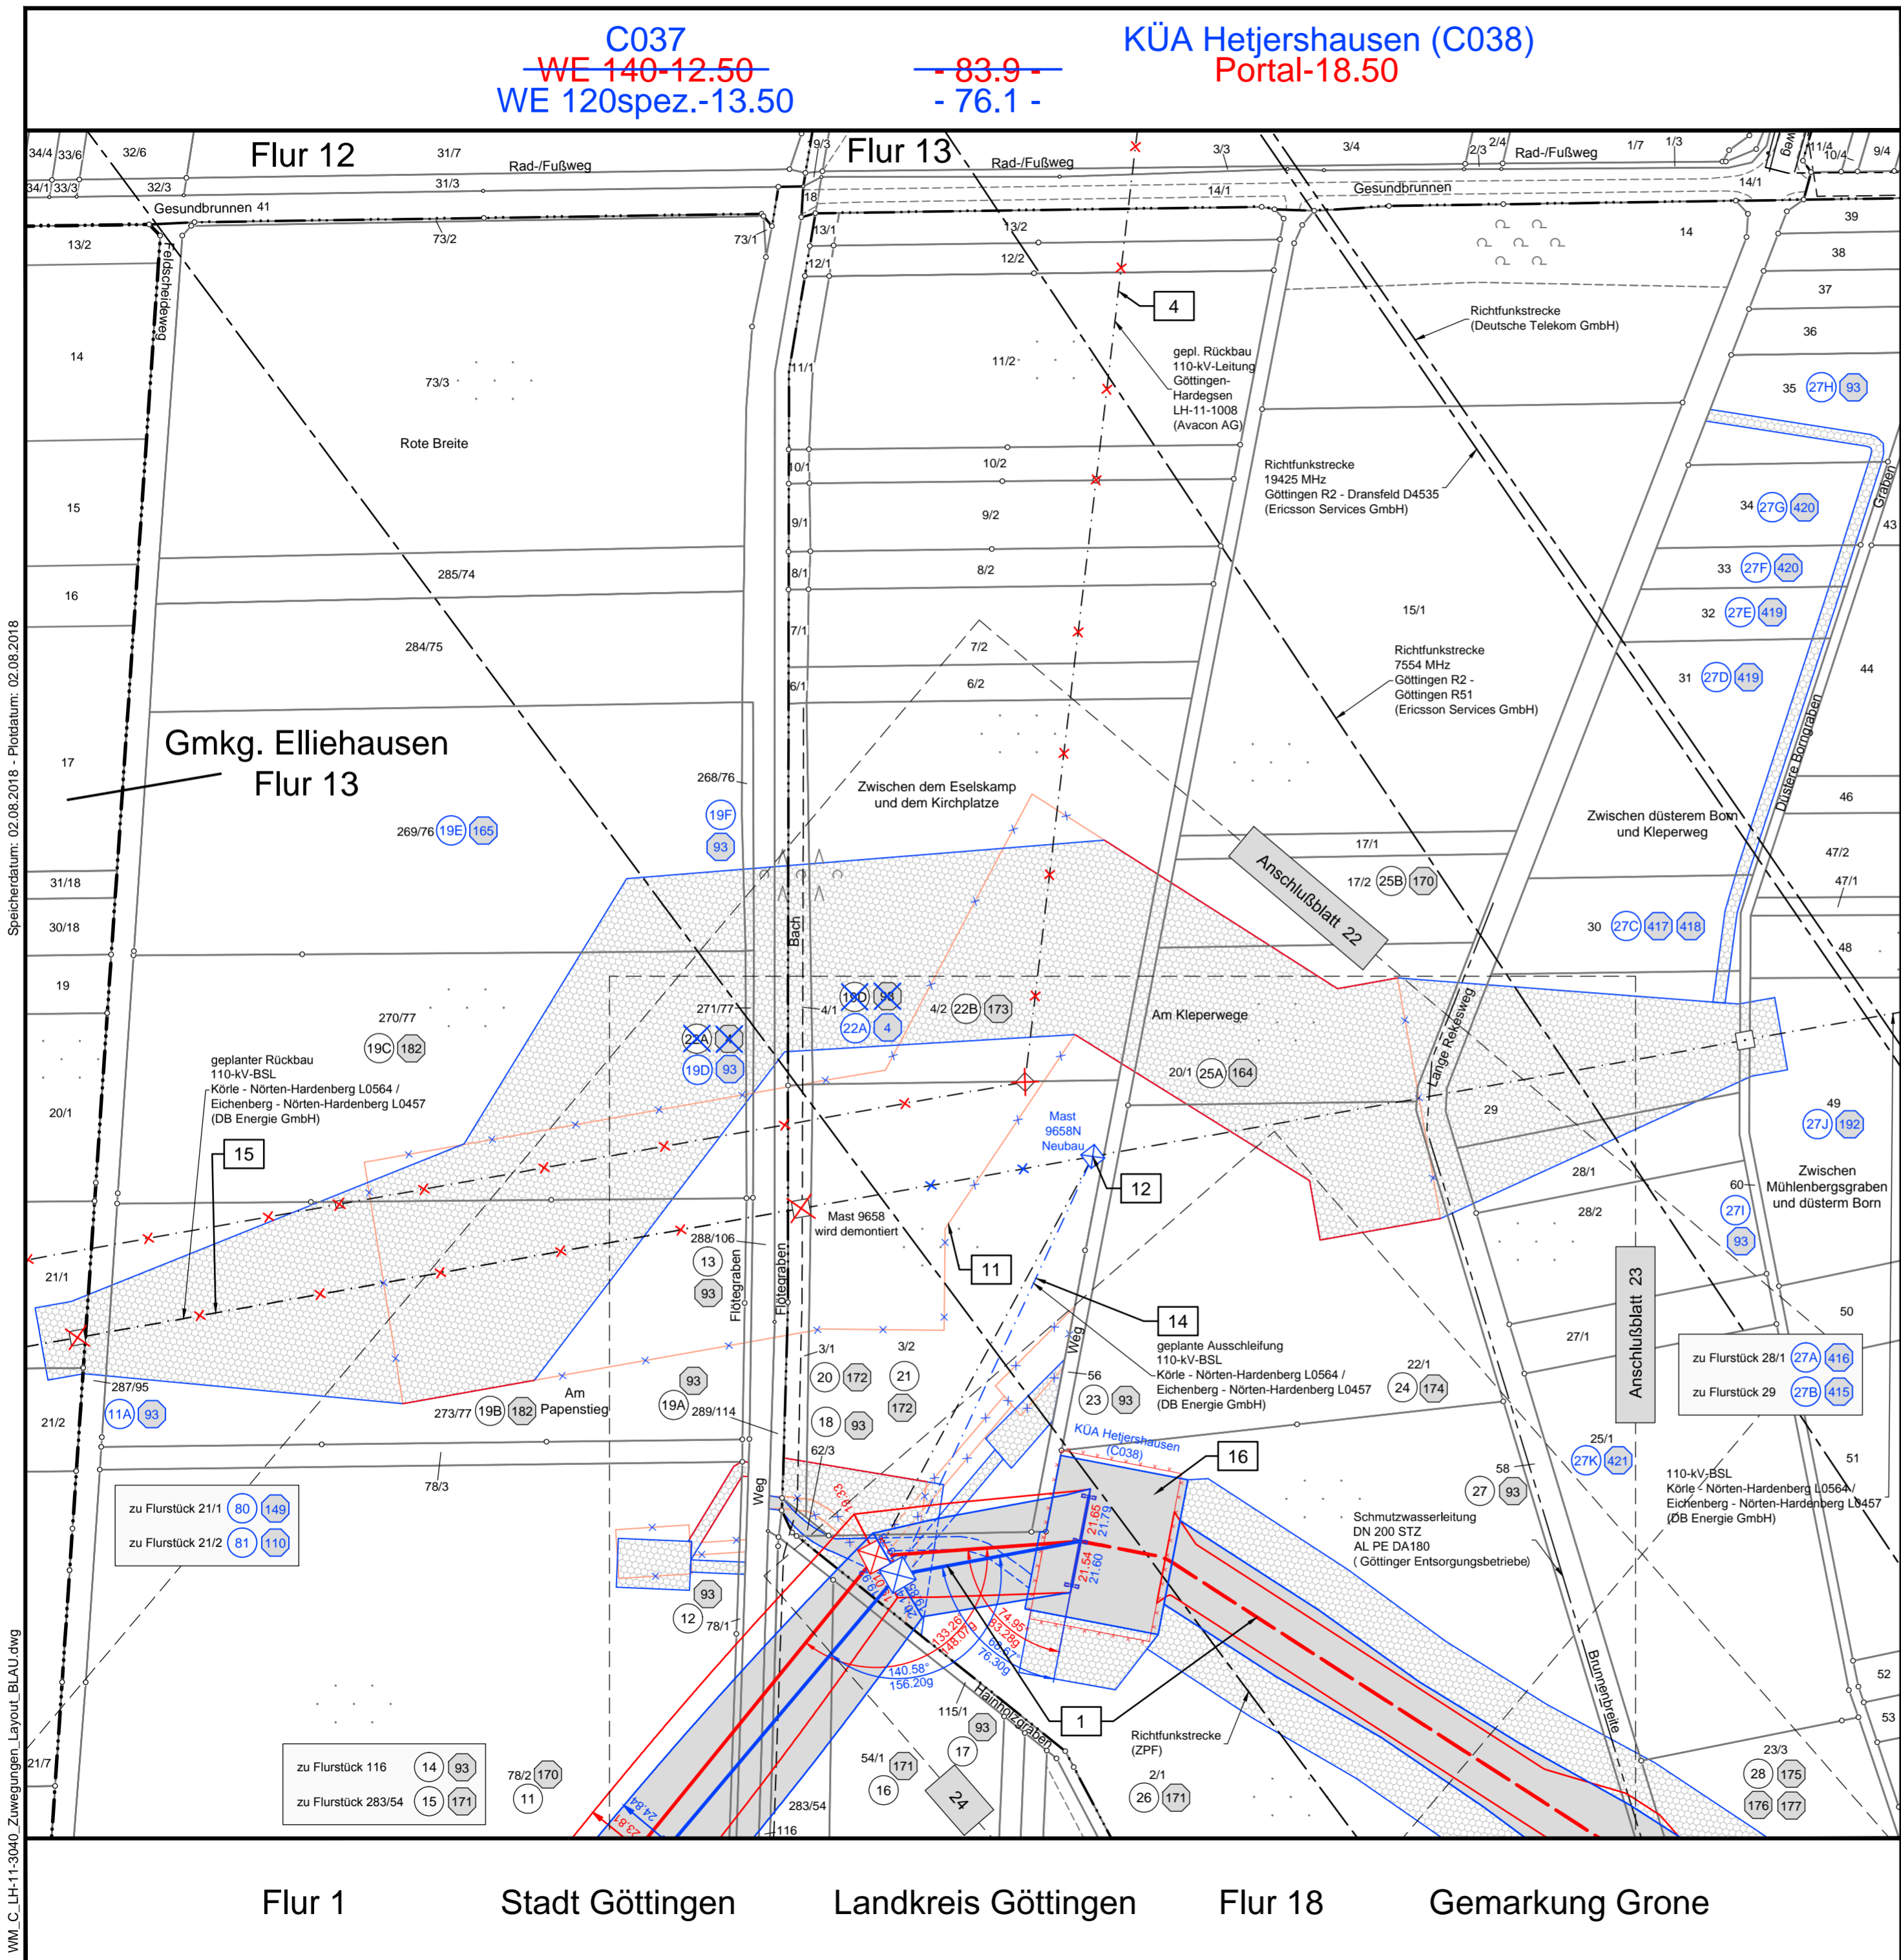

Anlage 7.1

# 380-kV-Leitung Wahle - Mecklar

Abschnitt : UW Hardeggen - UW Mecklar, LH-11-3040  
 Teilabschnitt C: UW Hardeggen - Landesgrenze NI/HE

## Lage-/Grunderwerbsplan Sonderlageplan Mast-Nr. C037 - KÜA Hetjershausen (C038)

### Deckblatt

**Legende:**

	Mastnummer		Masttyp		Länge von Mast zu Mast
	C102		C103		Masttyp
	WA140-23.00		T1-29.00		Masttyp
	dauerhafte Zuwegung		temp. Zuwegung		temp. Zuwegung
	Arbeitsfläche		Arbeitsfläche		Arbeitsfläche
	temp. Zuwegung		Bemaßung des Schutzbereiches		Bemaßung des Schutzbereiches

**Grenzen:**

	Land		Kreis
	Stadt/Gem.		Gemarkung
	Flurstücksnummer		Flurstück
	Abspannmast		Flurbereinigung
	Tragmast		Mast Rückbau
	Mast bestehend		Mast bestehend

Quellvermerk: Auszug aus den Geobasisdaten der Niedersächsischen Vermessungs- und Katasterverwaltung  
 © 2012/2013/2014

### Planfeststellungsunterlage

Aufgestellt Bayreuth, 10.02.2015

*i.v. Feymann* *S. A. Seiser*

Firma: **K2E**  
 K2 Engineering GmbH

Maßstab: 1 : 2000  
 Bezugssystem: ETRS89 UTM32

Datum	Name
Bearb. 20.01.2015	Neubauer
Gepr. 28.01.2015	Strache
Zustand	Gültig
Org.-Einheit	ANO

A Deckblatt 30.07.18 JG  
 Zust. Änderung Datum Name Blatt: 22A / 63

Satzungsgemäß ausgelegt in der Zeit vom ..... bis .....

Zeit und Ort der Auslegung sind vor Auslegung ortsüblich bekannt gemacht worden

Gemeinde: .....

Dienstsigel/Unterschrift .....

Planfeststellungsbehörde

Speicherdatum: 02.08.2018 - Plotdatum: 02.08.2018

WM\_C\_LH-11-3040\_Zuwegungen\_Layout\_BLAU.dwg

Flur 1      Stadt Göttingen      Landkreis Göttingen      Flur 18      Gemarkung Grone