

KÜA Olenhusen C039
Portal-18.50

~~C040~~
WE/WAdiff 140-27.00
-387.9-
-230.5-


C041
T2-44.00
WE/WAdiff 140-39.00

~~-458.5-~~
~~-510.9-~~

C042
WA 140-18.00
WA 140-36.00

Speicherdatum: 02.08.2018 - Plotdatum: 02.08.2018

WM_C_LH-11-3040_Zuewuegenen_Layout_BLAU.dwg

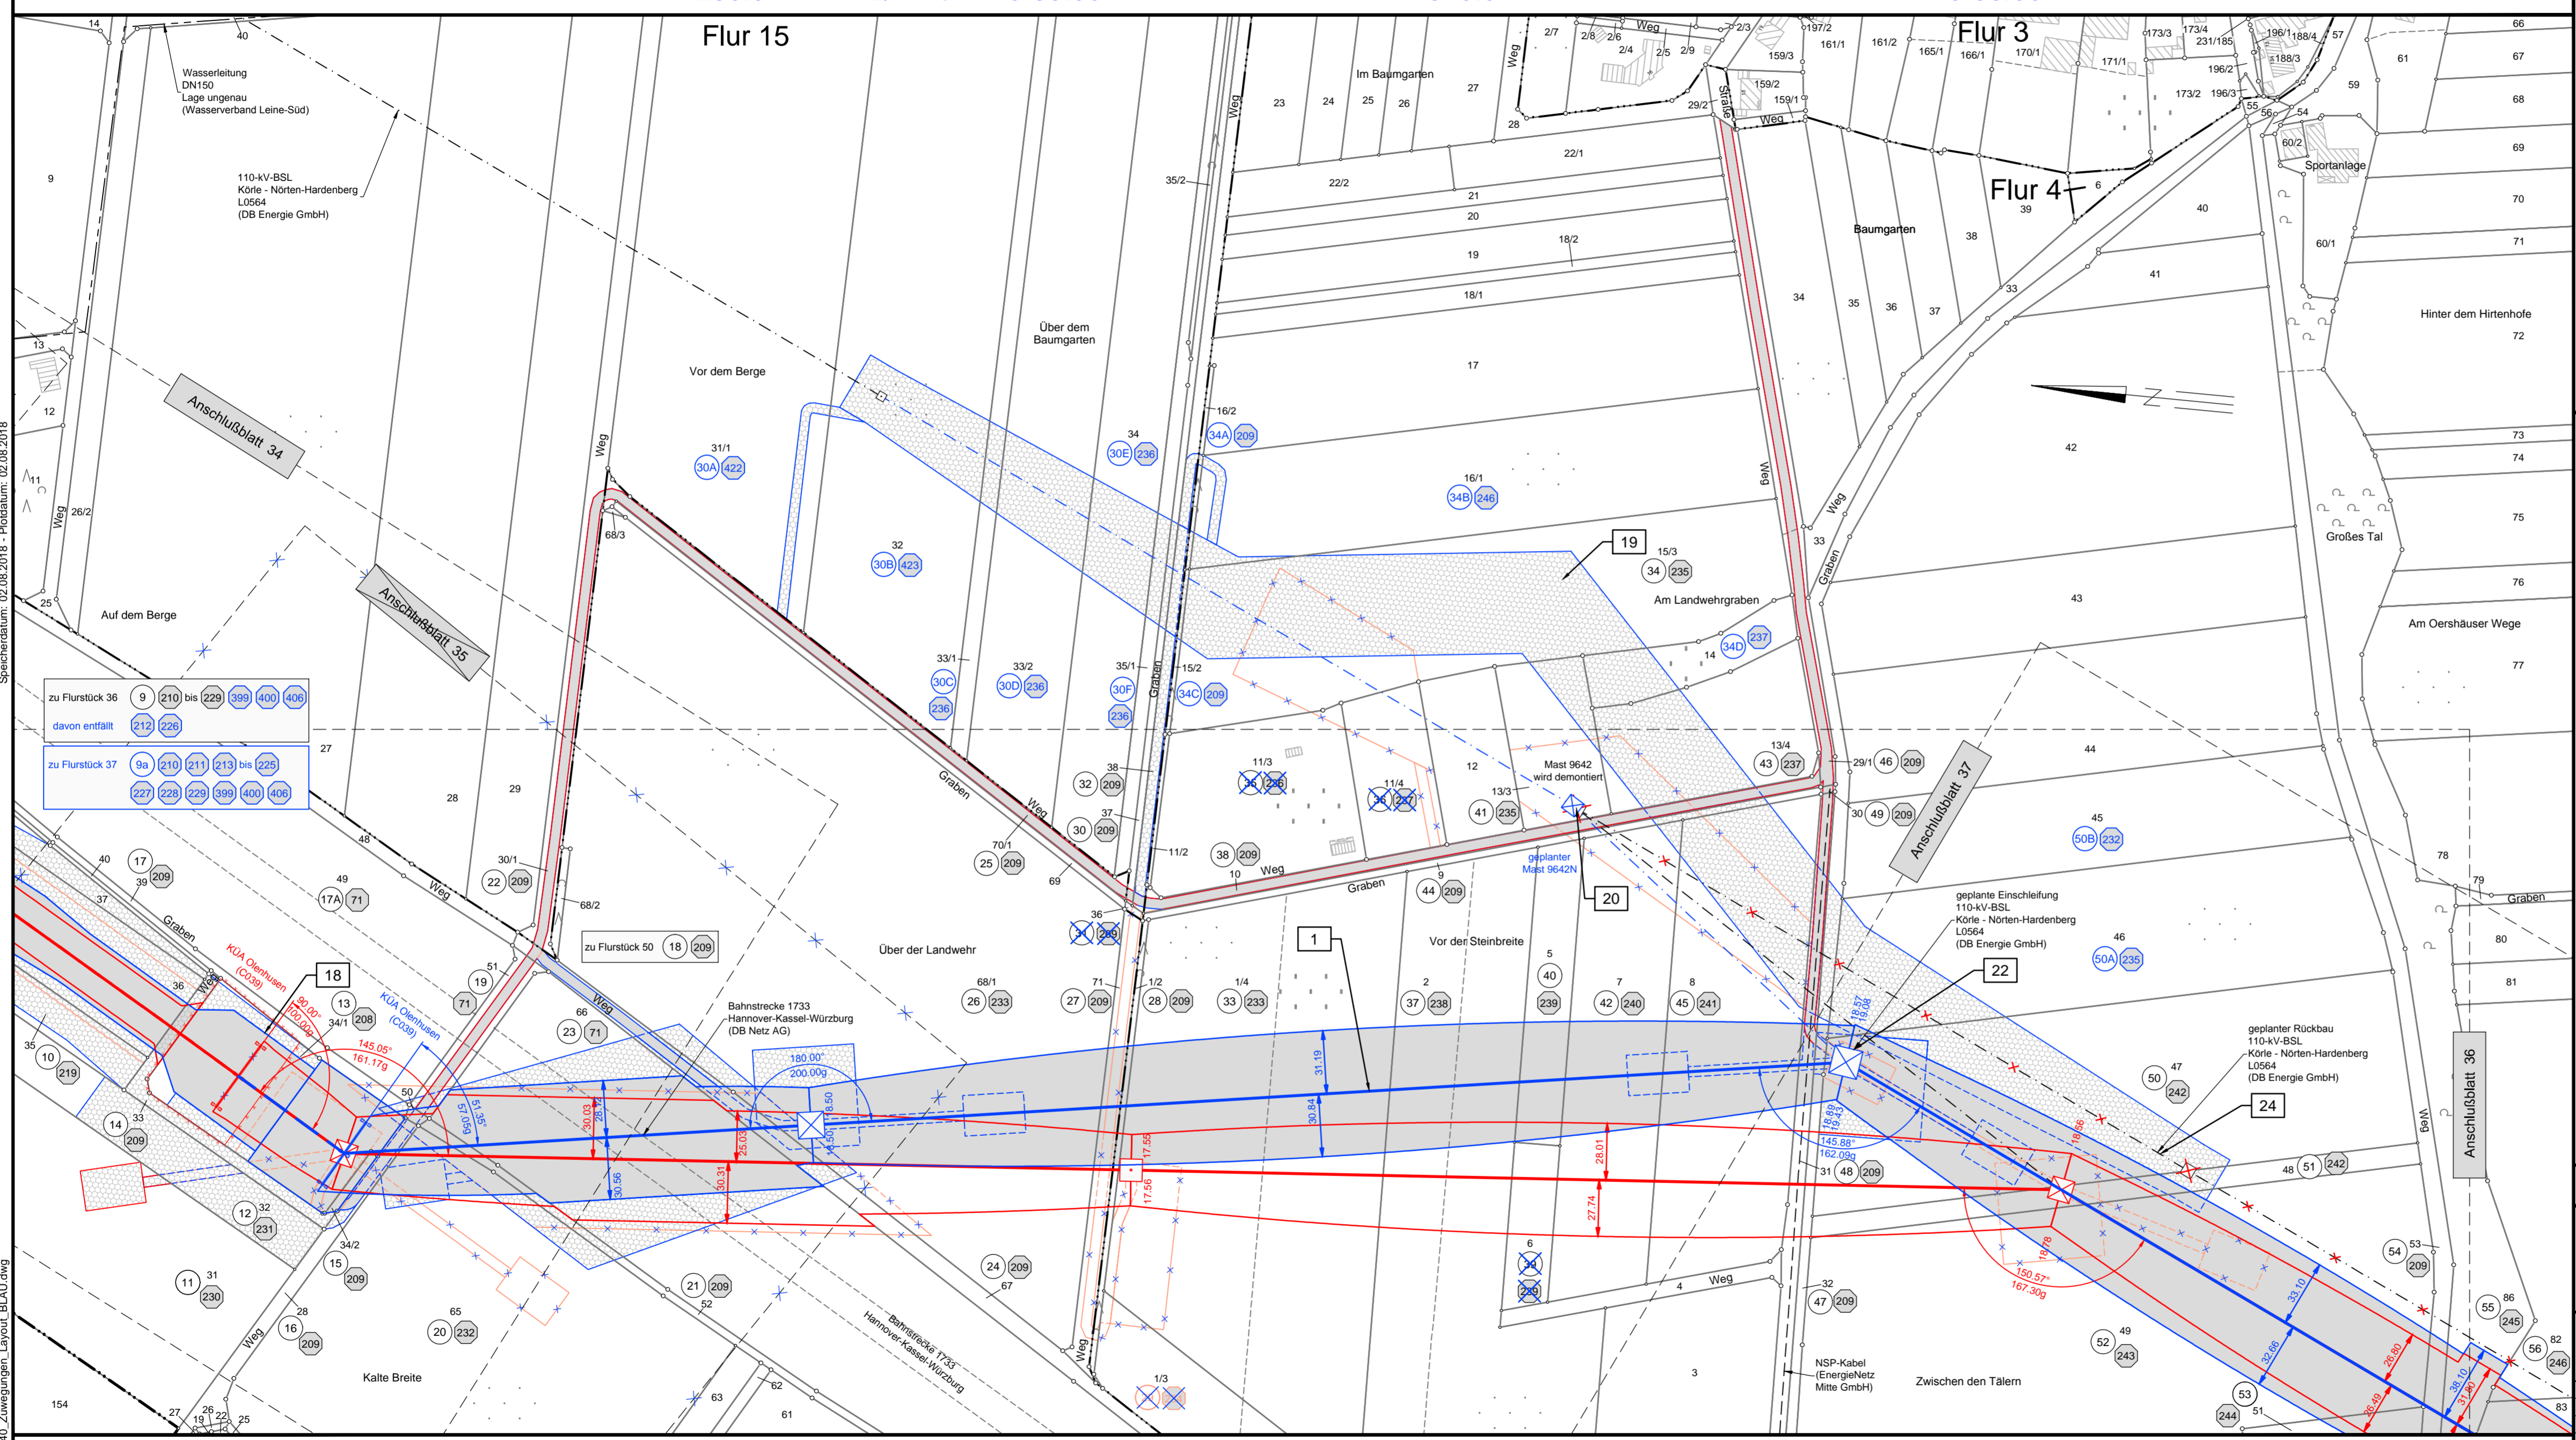

Gmkg. Setmarshausen Flur 10 Flur 13 Gemeinde Rosdorf Landkreis Göttingen Flur 14 Gemarkung Mengershausen



Anlage 7.1

380-kV-Leitung Wahle - Mecklar

Abschnitt : UW Hardeggen - UW Mecklar, LH-11-3040
Teilabschnitt C: UW Hardeggen - Landesgrenze NI/HE

Lage-/Grunderwerbsplan Sonderlageplan Mast-Nr. C039 - Mast-Nr. C042 Deckblatt

Legende:

	Mastnummer	Länge von Mast zu Mast		Bauwerksnummer	Land
	Masttyp	dauerhafte Zuwegung		Eigentümer	Kreis
		temp. Zuwegung		Grundstücks- ordnungsnummer	Stadt/Gem.
				37 37	Gemarkung
					Flurstück
					Flurbereinigung
					Rückbau Hoch- und Mittelsp.-Ltg.
					Mast bestehend

Darstellung in blau entspricht Deckblattänderung

Grenzen:

	Land
	Kreis
	Stadt/Gem.
	Gemarkung
	Flurstück
	Flurbereinigung
	Rückbau Hoch- und Mittelsp.-Ltg.

Quellvermerk: Auszug aus den Geobasisdaten der Niedersächsischen Vermessungs- und Katasterverwaltung
© 2012/2013/2014

Planfeststellungsunterlage		Satzungsgemäß ausgelegen in der Zeit	
Aufgestellt Bayreuth, 10.02.2015		vom	
Zeit und Ort der Auslegung sind vor Auslegung ortsüblich bekannt gemacht worden		bis	
Gemeinde:		Dienstsiegel/Unterschrift	
Firma K2E K2 Engineering GmbH	Maßstab: 1 : 2000	Bezugssystem: ETRS89 UTM32	Einheit: Meter
Bearb. 20.01.2015 Gepr. 28.01.2015	Datum	Name	
Zustand			
Org.-Einheit ANO			
Zust. Änderung	Datum	Name	Blatt: 36A / 63