


Gmd. Rosdorf
Gmkg. Rosdorf
Flur 23

002
~~WE 100-21.00~~
WA 140-27.00

~~171.3~~
~~- 152.6 -~~
003
WA 140-27.00

Gmkg. Groß Ellershausen
Flur 4

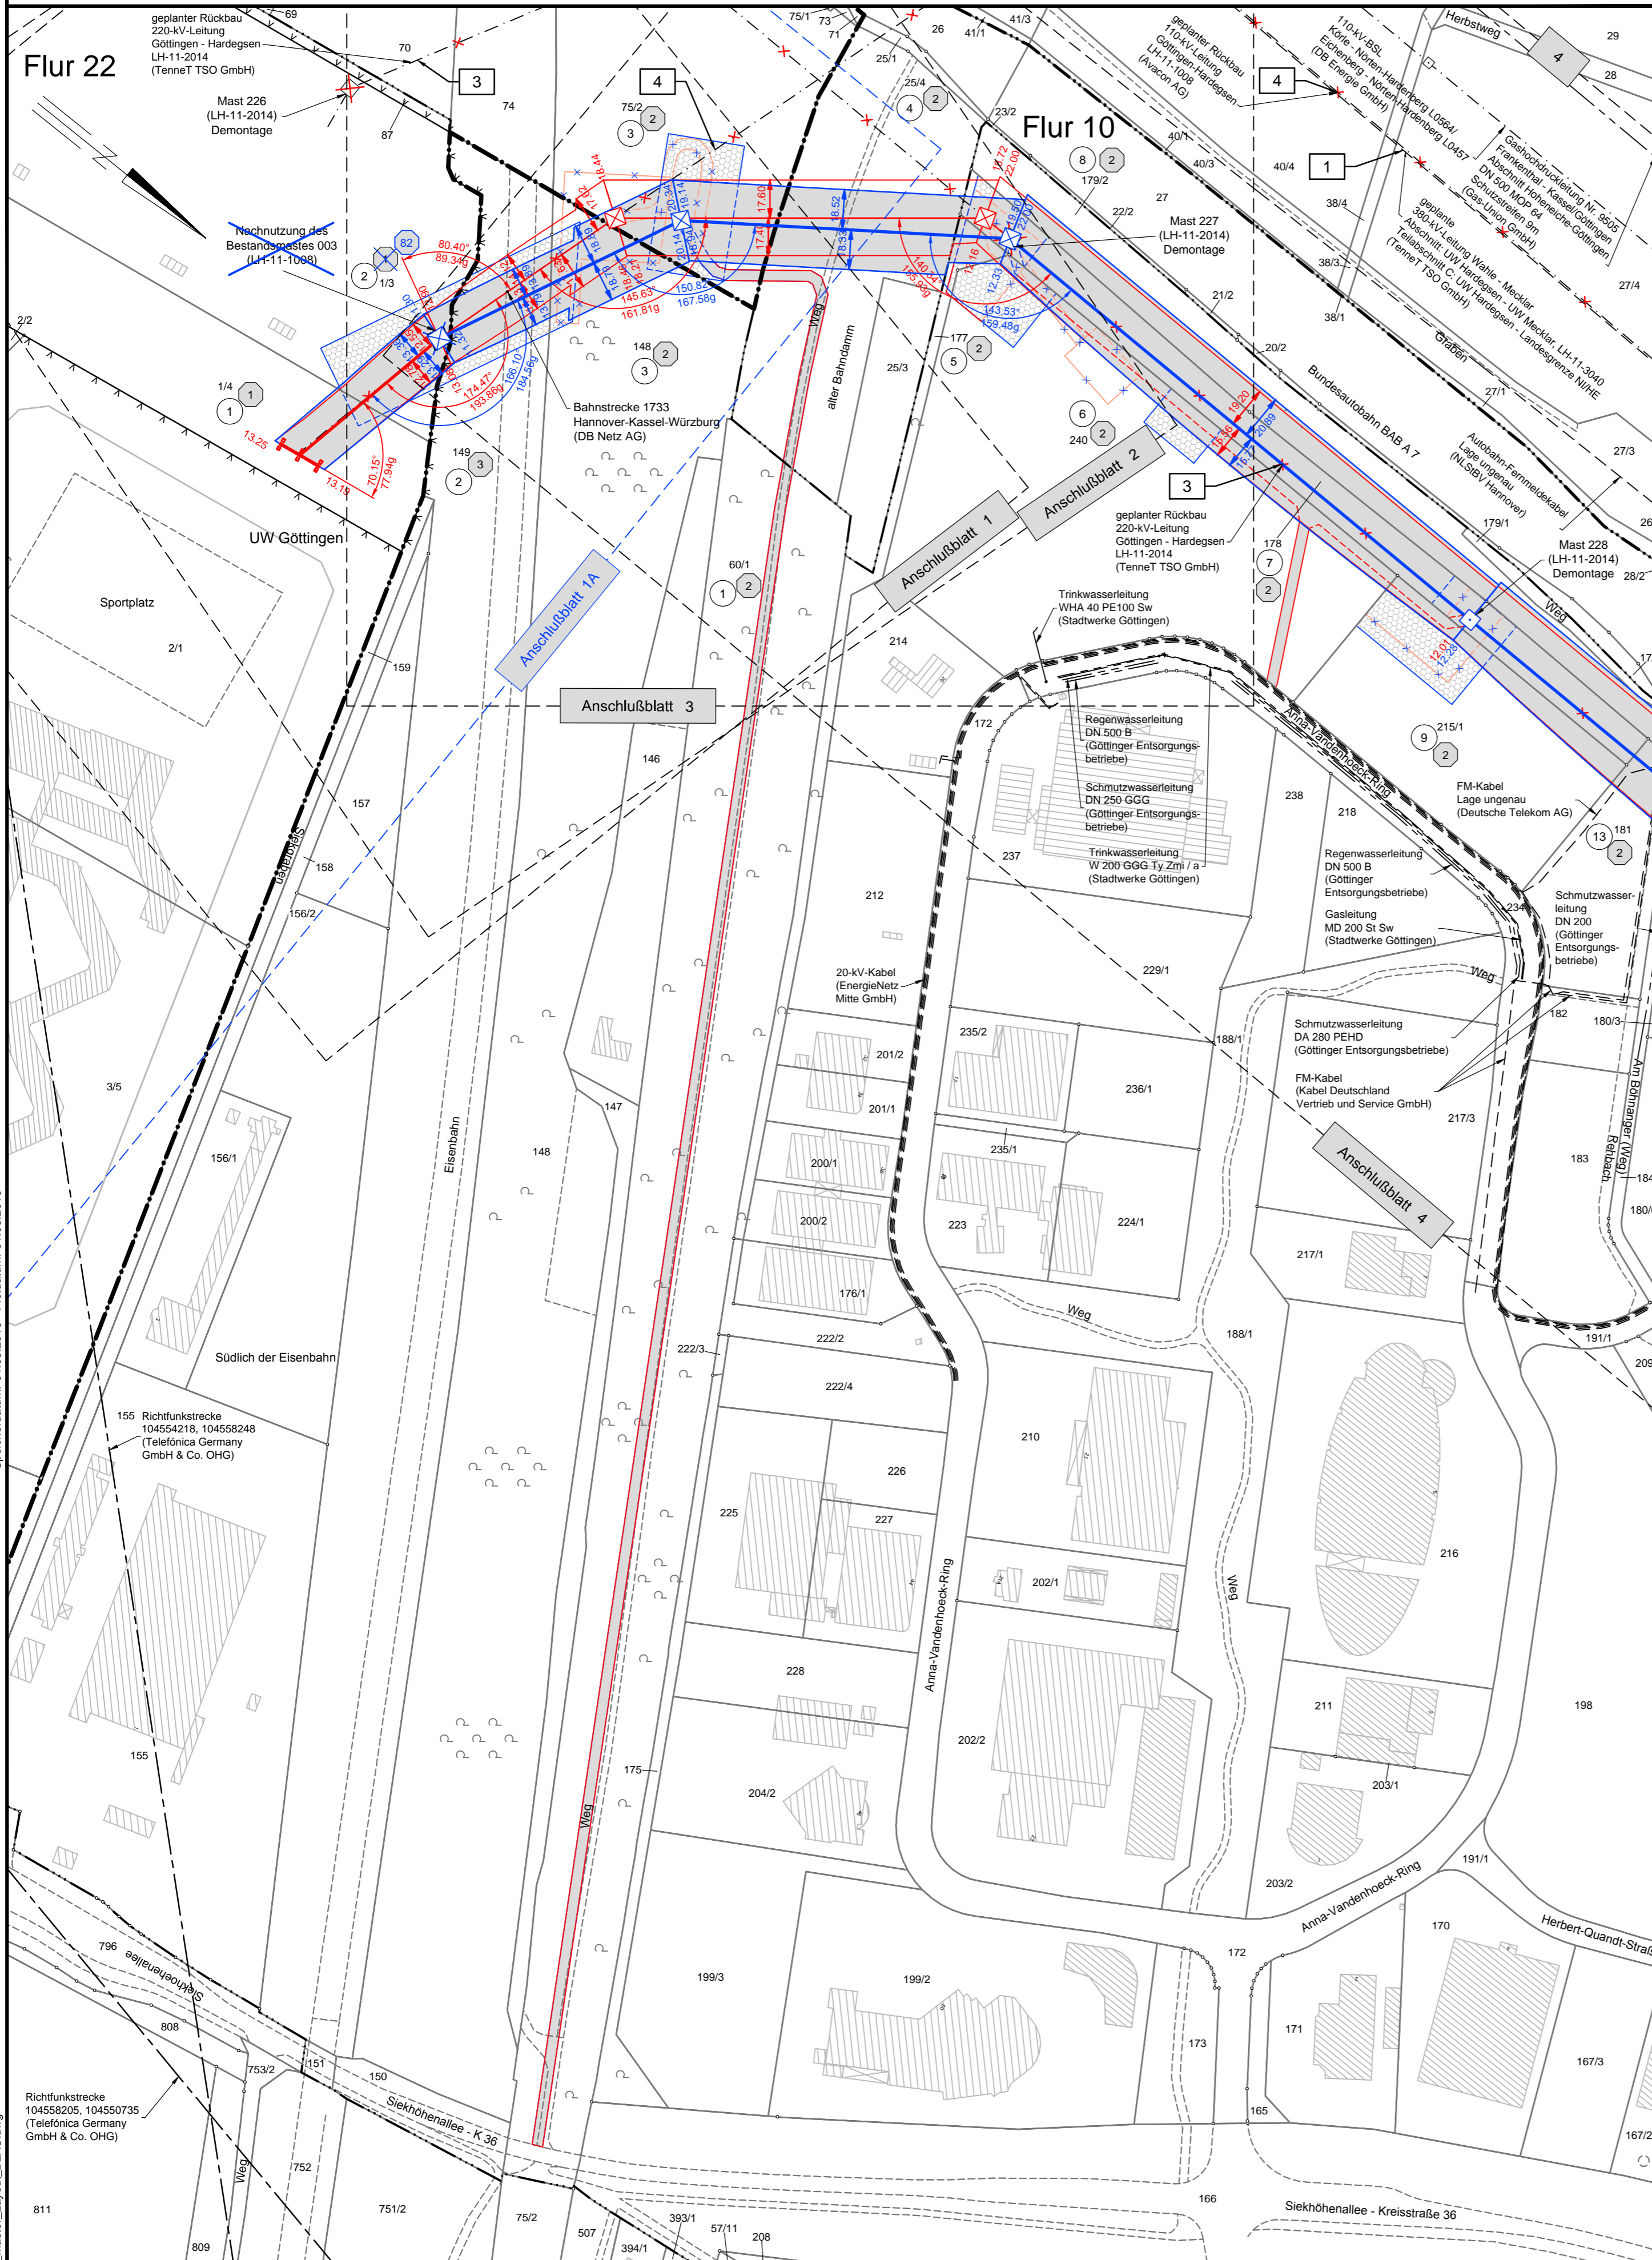

Anlage 7.2


Ersatzneubau 110-kV-Leitung Göttingen - Hardegsen, LH-11-1008 (Avacon AG)

Lage-/Grunderwerbsplan

Portal - Mast-Nr. 004

Deckblatt

Legende:

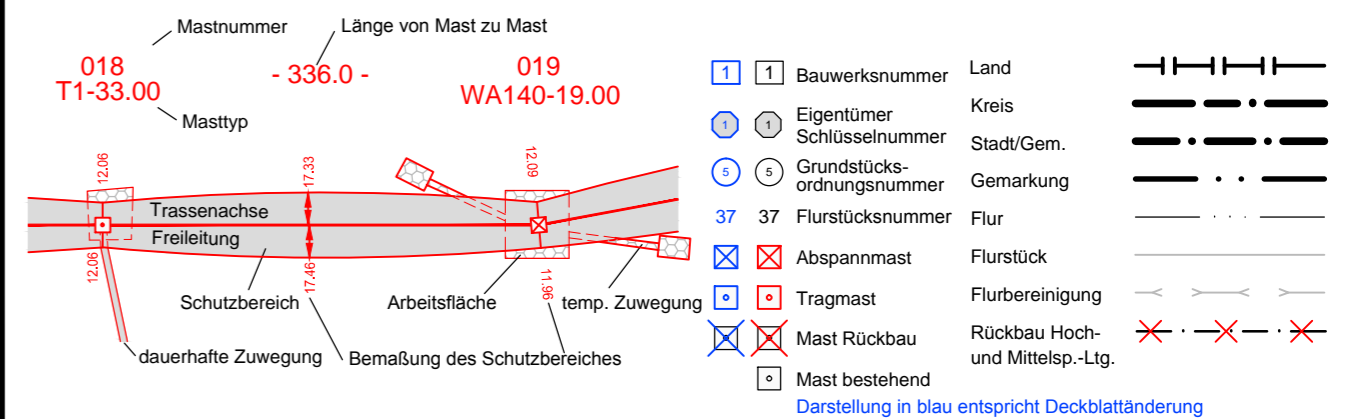

Quellvermerk: Auszug aus den Geobasisdaten der Niedersächsischen Vermessungs- und Katasterverwaltung
© 2012/2013/2014

Planfeststellungsunterlage

Aufgestellt Bayreuth,	10.02.2015
Firma K2E K2 Engineering GmbH	Maßstab: 1 : 2000 Bezugssystem: ETRS89 UTM32
	Einheit: Meter
	Datum Name
	Bearb. 20.01.2015 Neubauer
	Cepr. 28.01.2015 Strache
	Zustand Gültig
	Org.-Einheit ANO
Zust.	Änderung Datum Name Blatt: 3A / 14

Satzungsgemäß ausgelegen in der Zeit vom bis
Zeit und Ort der Auslegung sind vor Auslegung ortsüblich bekannt gemacht worden
Gemeinde:
Dienstsigel/Unterschrift
Planfeststellungsbehörde

WM_C_LH-11-1008_Master_Layout_BLAU.dwg Speicherdatum: 01.08.2018 - Prodatum: 01.08.2018