

Speicherdatum: 01.08.2018 - Plotdatum: 01.08.2018



Anlage 7.2

002
~~WE 100-21.00~~
 WA 140-27.00


~~171.3~~
~~- 152.6 -~~

003
~~WA 140-21.00~~
 WA 140-27.00


Stadt Göttingen
 Gmkg. Groß
 Ellershausen

Ersatzneubau 110-kV-Leitung Göttingen - Hardegsen, LH-11-1008 (Avacon AG)

Lage-/Grunderwerbsplan Mast-Nr. 002 - Mast-Nr. 003 Deckblatt

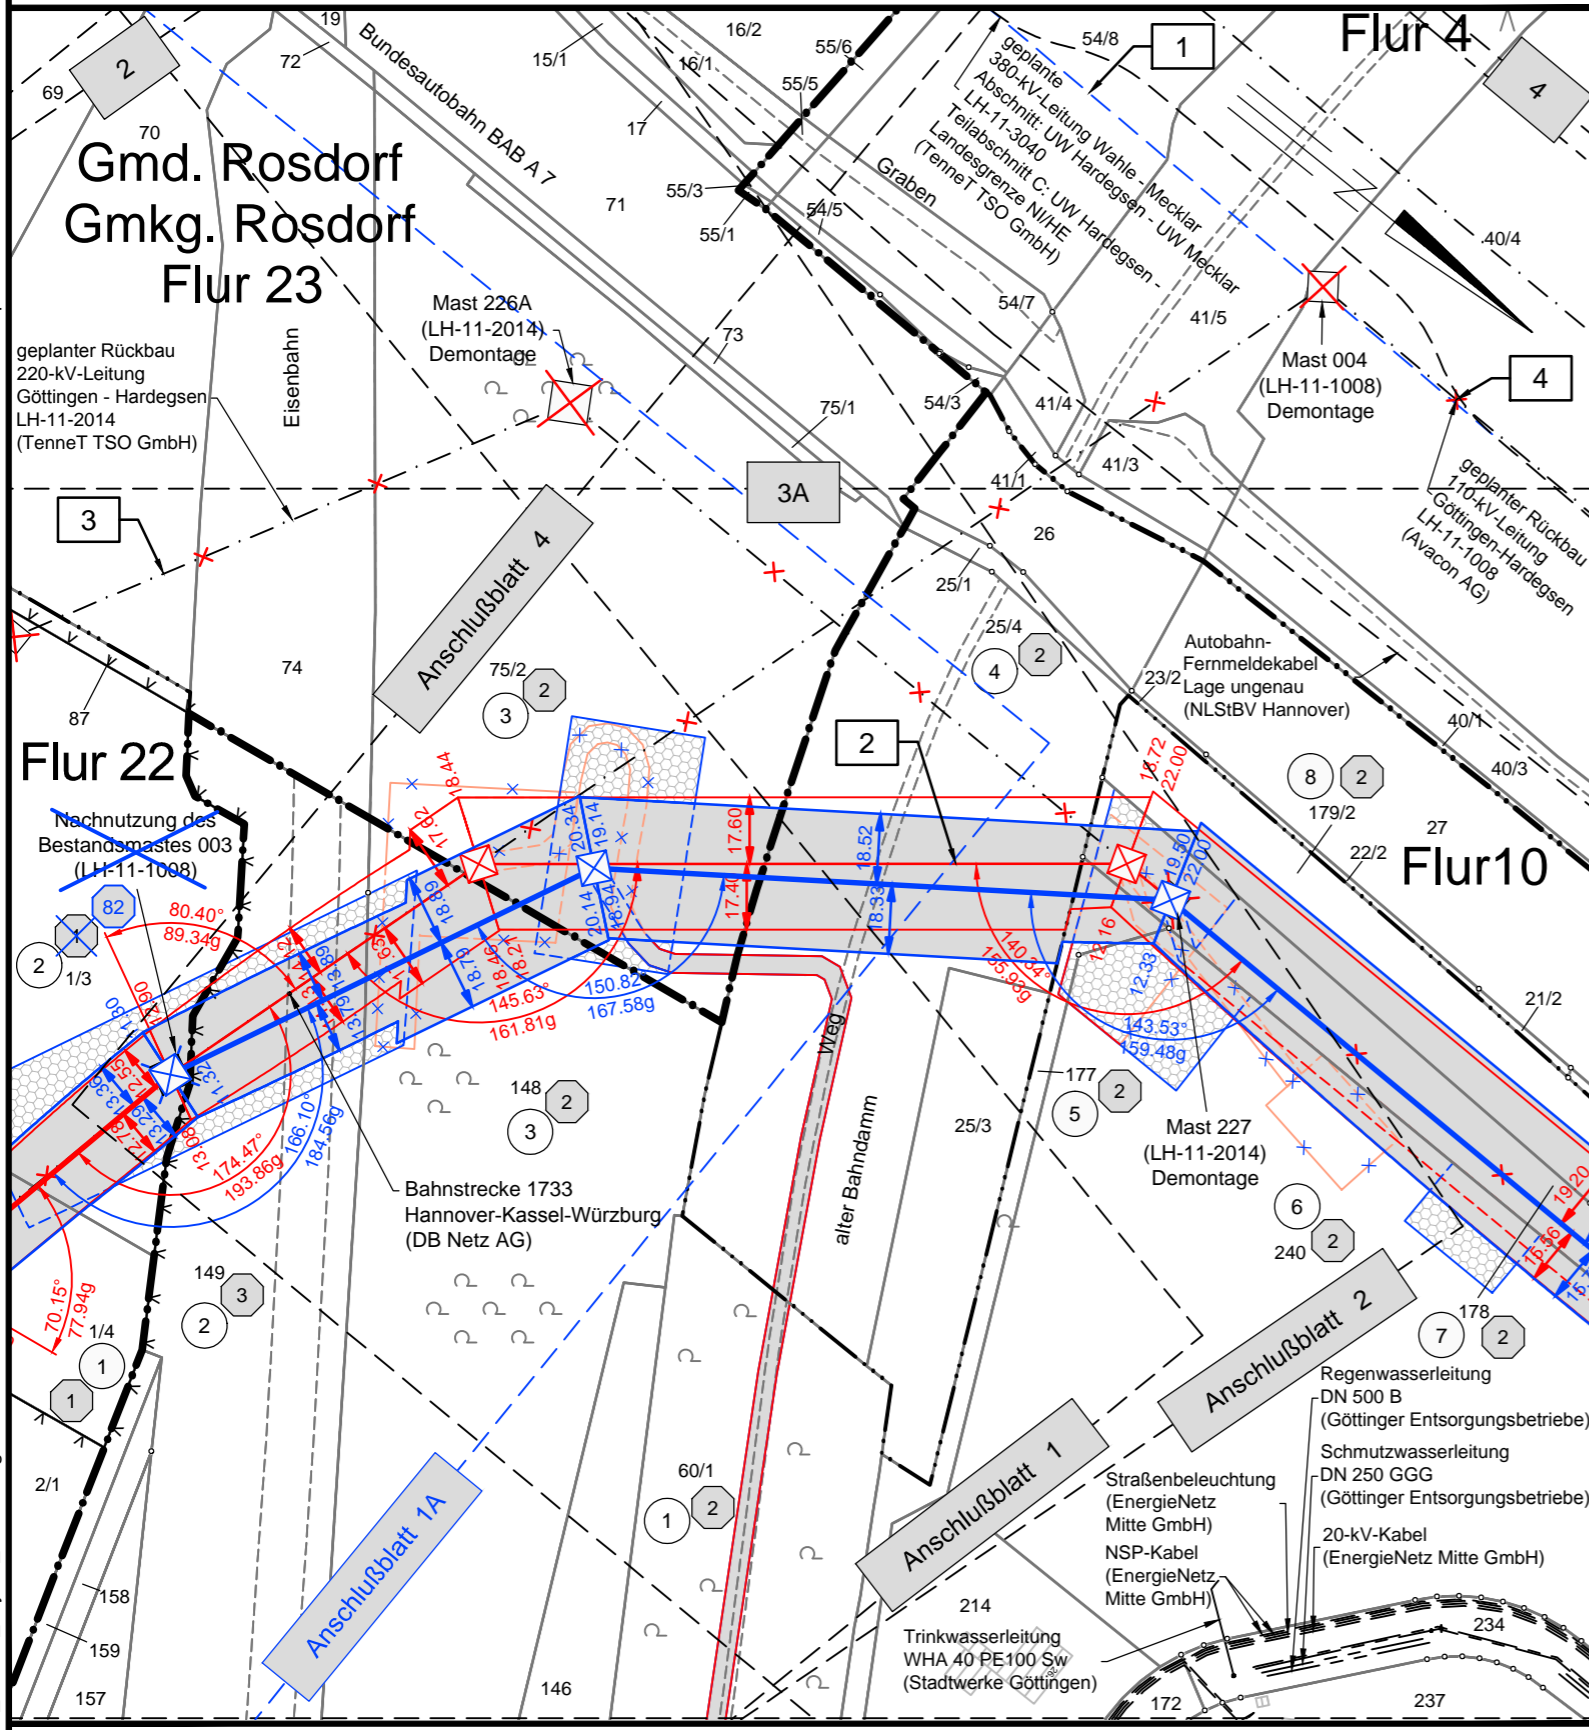

Legende:

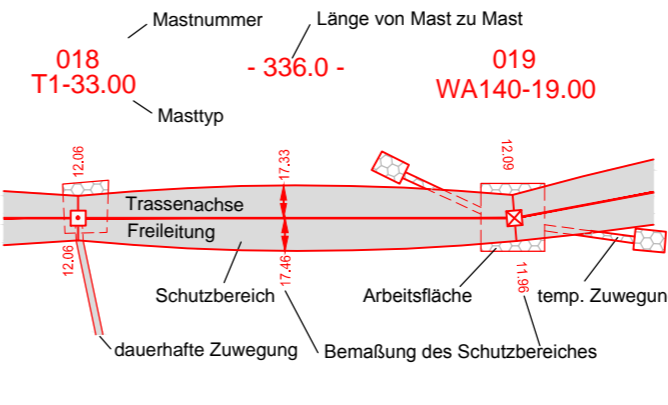

Grenzen:

- | | | | | |
|----|----|----------------------------|----------------------------------|---------|
| 1 | 1 | Bauwerksnummer | Land | — — — — |
| 1 | 1 | Eigentümer Schlüsselnummer | Kreis | — — — — |
| 5 | 5 | Grundstücksordnungsnummer | Stadt/Gem. | — — — — |
| 37 | 37 | Flurstücksnummer | Gemarkung | — — — — |
| ⊗ | ⊗ | Abspannmast | Flurstück | — — — — |
| ⊕ | ⊕ | Tragmast | Flurbereinigung | — — — — |
| ⊗ | ⊗ | Mast Rückbau | Rückbau Hoch- und Mittelsp.-Ltg. | — — — — |
| ⊕ | ⊕ | Mast bestehend | | |
- Darstellung in blau entspricht Deckblattänderung

Quellvermerk: Auszug aus den Geobasisdaten der Niedersächsischen Vermessungs- und Katasterverwaltung © 2012/2013/2014 LBN

Planfeststellungsunterlage

Aufgestellt Bayreuth, 10.02.2015

i. V. Fejerman *i. V. S. C. B.*

Satzungsgemäß ausgelegt in der Zeit vom bis

Zeit und Ort der Auslegung sind vor Auslegung ortsüblich bekannt gemacht worden

Gemeinde:

Dienstsigel/Unterschrift

Firma K2E K2 Engineering GmbH

Maßstab: 1 : 2000

Einheit: Meter

Bezugssystem: ETRS89 UTM32

	Datum	Name
Bearb.	20.01.2015	Neubauer
Gepr.	28.01.2015	Strache
Zustand		Gültig
Org.-Einheit	ANO	-



Zust.	Änderung	Datum	Name	Blatt:
A	Deckblatt	30.07.18	JG	3 / 14

WM_C_LH-11-1008_Master_Layout_BLAU.dwg

Landkreis Göttingen

Stadt Göttingen
 Gemarkung Grone

Flur 7