

Speicherdatum: 01.08.2018 - Plotdatum: 01.08.2018

WM_C_LH-11-1008_Master_Layout_BLAU.dwg

019
~~WA 140-19.00~~
 WA 140-25.00

~~-237.6-~~
~~-216.7-~~

020
~~WAZ 120-24.00/19.00~~
 WAZ 120-25.00/20.00



Anlage 7.2

Ersatzneubau 110-kV-Leitung Göttingen - Hardeggen, LH-11-1008


(Avacon AG)

Lage-/Grunderwerbsplan

Mast-Nr. 019 - Mast-Nr. 020

Deckblatt

Legende:

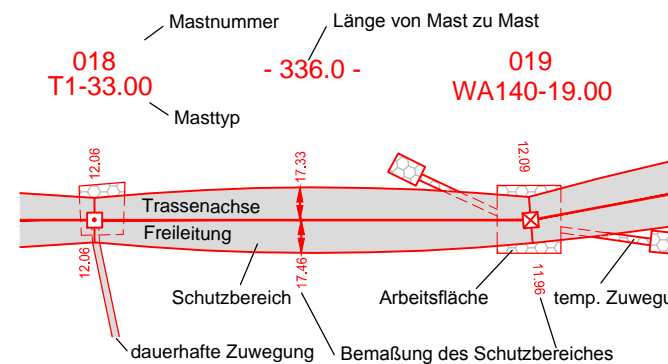

Grenzen:

- | | | | | |
|----|----|----------------------------|----------------------------------|---------|
| 1 | 1 | Bauwerksnummer | Land | — — — — |
| 1 | 1 | Eigentümer Schlüsselnummer | Kreis | — — — — |
| 5 | 5 | Grundstücksordnungsnummer | Stadt/Gem. | — — — — |
| 37 | 37 | Flurstücksnummer | Gemarkung | — — — — |
| ⊠ | ⊠ | Abspannmast | Flurstück | — — — — |
| ⊠ | ⊠ | Tragmast | Flurbereinigung | — — — — |
| ⊠ | ⊠ | Mast Rückbau | Rückbau Hoch- und Mittelsp.-Ltg. | — — — — |
| ⊠ | ⊠ | Mast bestehend | | — — — — |
- Darstellung in blau entspricht Deckblattänderung

Quellvermerk: Auszug aus den Geobasisdaten der Niedersächsischen Vermessungs- und Katasterverwaltung © 2012/2013/2014 LBN

Planfeststellungsunterlage

Aufgestellt Bayreuth, 10.02.2015


i. V. J. J. J. *i. V. S. S. S.*

Firma: **K2E**
 K2 Engineering GmbH
 Maßstab: 1 : 2000
 Einheit: Meter
 Bezugssystem: ETRS89 UTM32

	Datum	Name
Bearb.	20.01.2015	Neubauer
Gepr.	28.01.2015	Strache
Zustand		Gültig
Org.-Einheit	ANO	-

A	Deckblatt	30.07.18	JG	
Zust.	Änderung	Datum	Name	
Blatt: 10 / 14				

Satzungsgemäß ausgelegt in der Zeit vom bis
 Zeit und Ort der Auslegung sind vor Auslegung ortsüblich bekannt gemacht worden
 Gemeinde:
 Dienstsiegel/Unterschrift
 Planfeststellungsbehörde

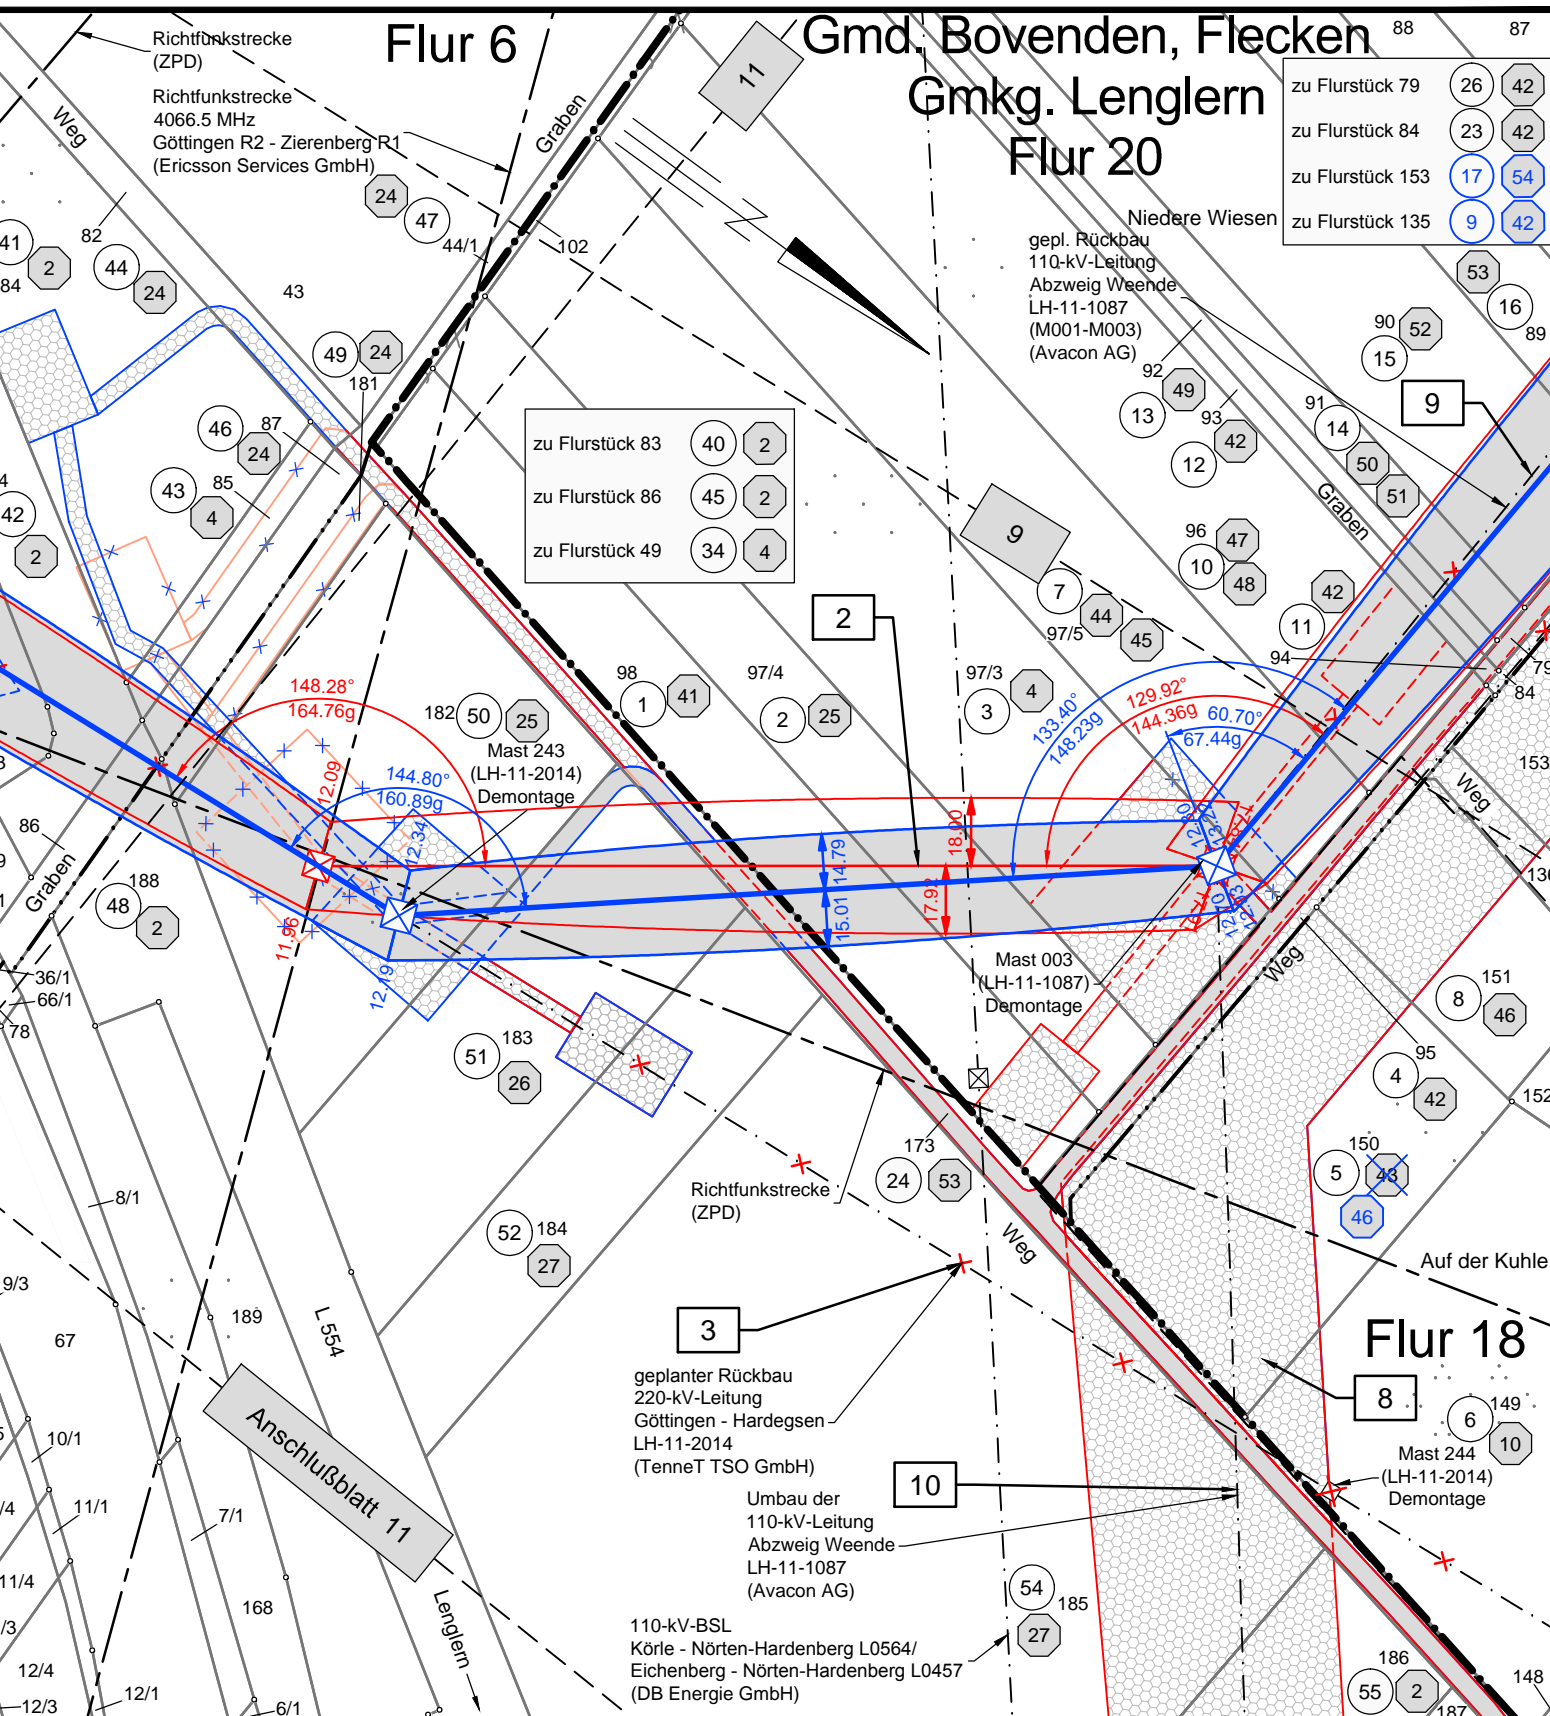

LK Göttingen Stadt Göttingen Gmkg. Holtensen Flur 7