




Ansicht Nordseite M 1:50

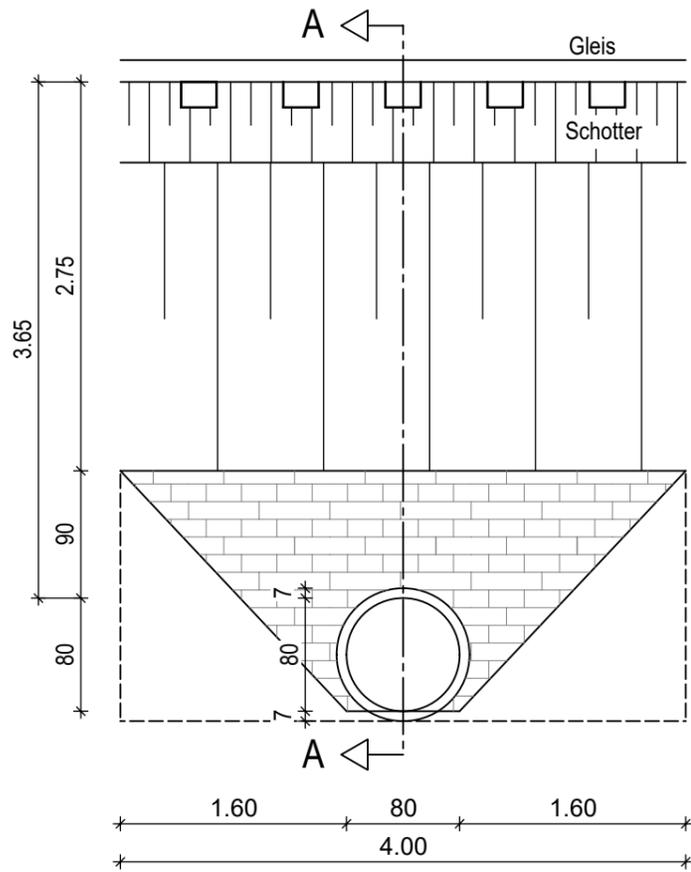


Längsschnitt A-A M 1:100

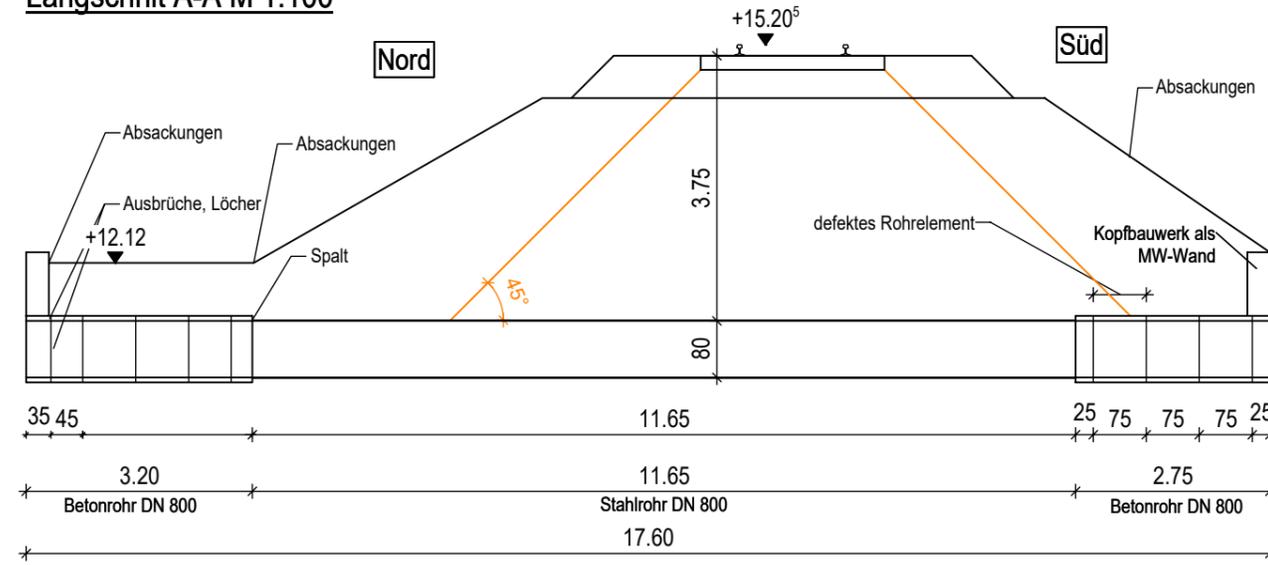

Ansicht Südseite M 1:50

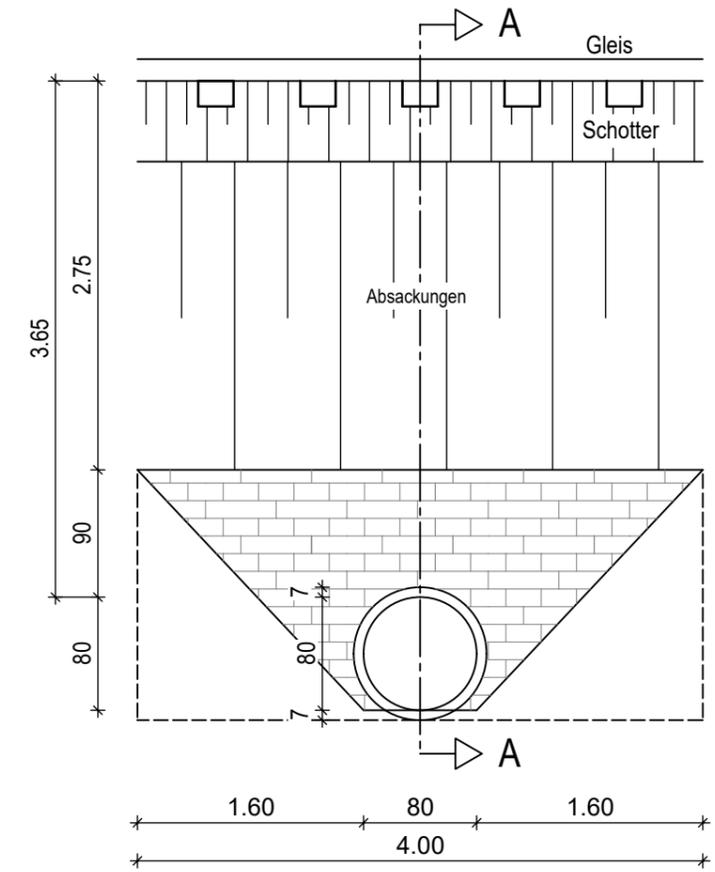

Draufsicht M 1:100

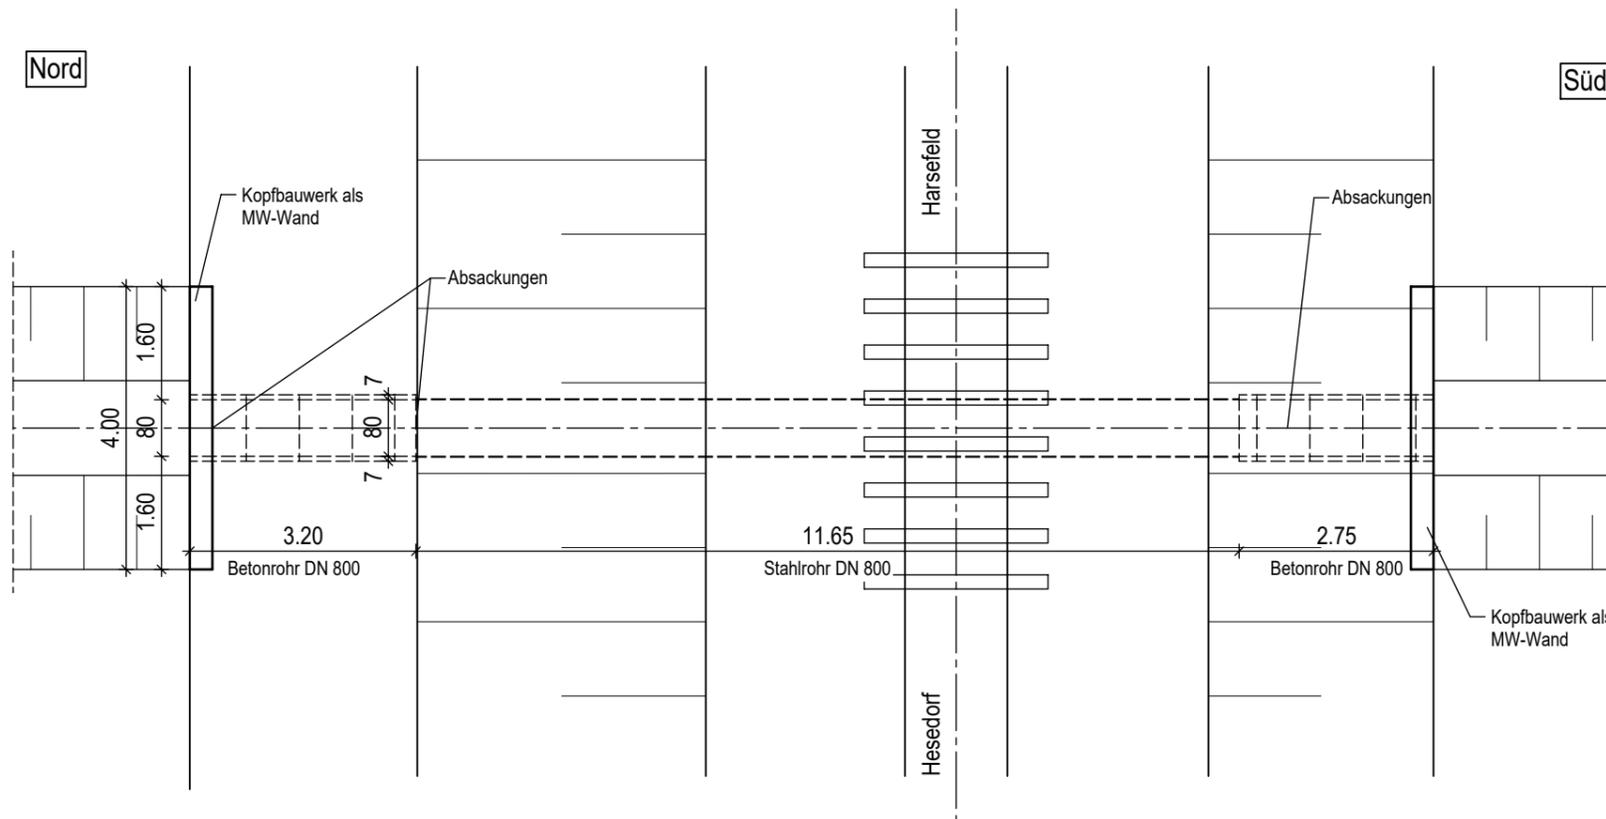

Alle angegebenen Maße basieren auf dem händischen Aufmaß vom 25.01.2017 und weisen entsprechende Ungenauigkeiten auf.

**Bauherr:**  
 EVB Elbe-Weser GmbH  
 Am Bahnhof 1  
 27432 Bremervörde

**Planverfasser:**  
 WKC Hamburg GmbH   
 Planungen im Bauwesen  
 Tempowerkring 1b, 21079 Hamburg  
 Tel. (040) 79 000 1-0 www.wk-consult.com

**Bauvorhaben:**  
 Strecke 1: Bremerhaven - Buxtehude  
 Abschnitt: Hesedorf - Harsefeld  
 Sonderinspektion 2017  
 Durchlass Bahn-km.: 45,803

**Projekt-Nr.:**  
 2017/017

**gez. / bear.:** PSC / TSC **Datum:** 02.02.2017

**Maßstab:** 1:100 / 1:50 **Anlage:**