

Vorhabenträger:




NLWKN  
Betriebsstelle Lüneburg  
Adolph-Kolping-Str. 6  
21337 Lüneburg



NLStBV  
Geschäftsbereich Lüneburg  
Am Alten Eisenwerk 2d  
21339 Lüneburg

## **Wiederherstellung der Hochwasserschutzfunktion des Wehres Wehningen**

**Ersatzneubau der Hochwasserschutz- und Wehranlage mit  
Herstellung der ökologischen Durchgängigkeit und  
Ersatzneubau der Straßenbrücke im Zuge der B 195**

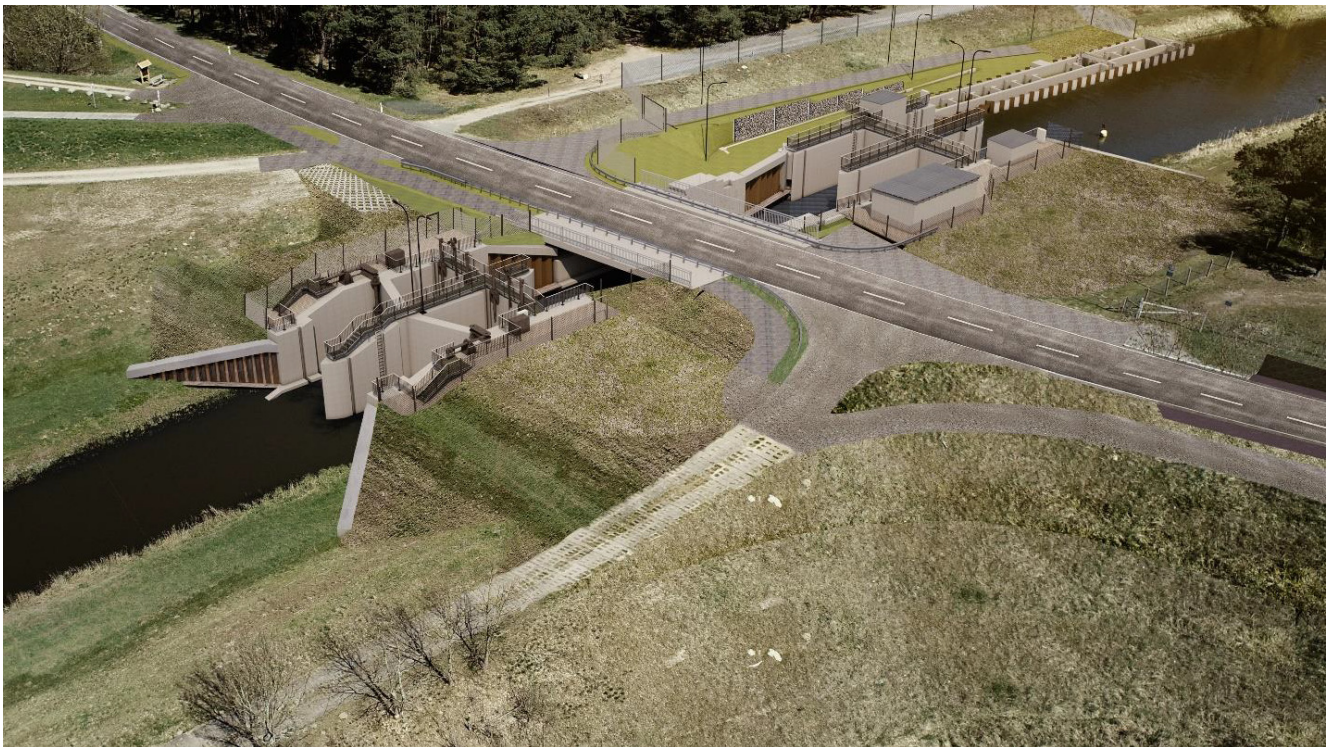


### **Nachrichtliche Anlage zur Synopse**



- Bestandszeichnung der Wehranlage Wehningen  
vom 10.11.1971 (Übersichtszeichnung Wehr) -**



3

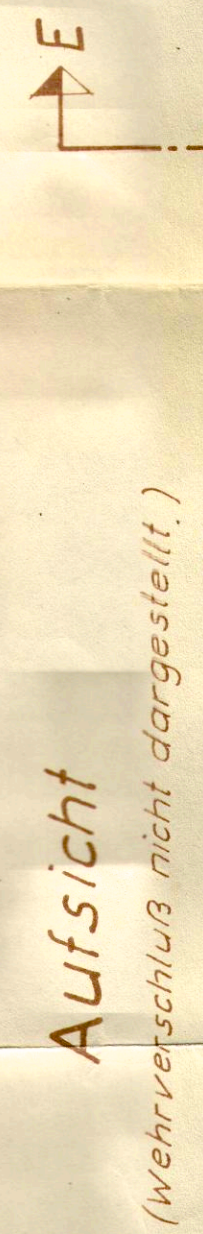

	5 KUM
--	-------

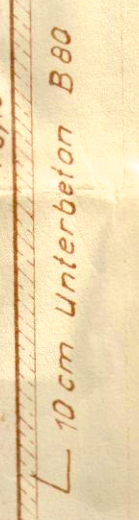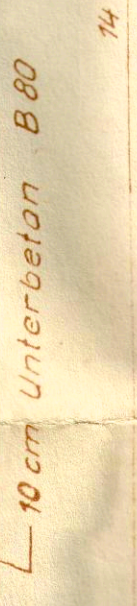[illegible]

Ludwigslust, den 10.11.21

Invest-Bauleiter

Blm. 4.10.11 Mosel  
Ort Datum Unterschrift

1	4. 10. 1946	4-nachgel. Sägemittelger			
			1989	11.9	10.04.46
				17.9	10.04.46
				22.8	10.04.46
				1.50	
					140.846