

Technische Planung

Legende

Leitungsachsen

Planänderung Blau
 - - - Erdkabelachse, Neubau

Planfeststellungsverfahren
 - - - Erdkabelachse, Neubau

Entfällt

- x - x - Erdkabelachse, entfällt

— Bestand

Flächen

Planänderung Blau
 [Dotted pattern] Schutzstreifen

Entfällt

[Dotted pattern] Schutzstreifen

Sonstige Flächen

[Green fill] Grünstreifen

Planänderung Blau
 [Blue dotted pattern] Arbeitsfläche, Neubau

Planfeststellungsverfahren
 [Brown dotted pattern] Cross-Bondingmuffe

Entfällt

[Blue dotted pattern] Arbeitsfläche, Neubau

[Blue dotted pattern] Kabelübergangsanlage

Blau

[Orange fill] Dükerebereich

Entfällt

[Orange fill] Dükerebereich

Traggeber:
 ERM GmbH
Projekt: 380-kV-Leitung Wahle-Mecklar,
 Abschnitt C (Teilverkabelungsabschnitt)
Projekt-Nr. 1173



Karte
2

as Beratung in Immissionsschutz
 Kappellenbergstraße 3
 65779 Kelkheim

Gebäudelärmkarte

Baulärm - Tagzeit
 Fall: 16 Stunden Baustellenbetrieb

Baustelle 2/ohne Dükere/GLK101

Bearbeiter:
 Erstellt am: 3/13/2018
 Bearbeitet mit SoundPLAN 7.2, Update 12/10/2013

Zeichenerklärung

- [Pink line] Emissionslinie (Baustraße)
- [Pink fill] Flächenquelle (Wanderbaustelle, Einrichtungsfläche)
- [Purple hatched fill] Flächenquelle (Dükerebaustelle)
- [Yellow hatched fill] Hauptgebäude mit Nr. (siehe Gutachten)
- [Green line] Mobile Schallschutzmaßnahme (MSM)

Gebietsnutzungen


- [Red hatched fill] Allgemeine Wohngebiete

Gebäudelärmkarte

- [Grey dot] Fassadenpunkt
- [Red dot] Konflikt-Fassadenpunkt
- [Red line] Fassade mit Grenzwertüberschreitung



Maßstab 1:2000

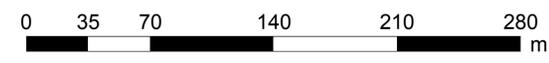

Datum: 12.03.2018

Blattgröße: A1