002
TW+20,0

-471.70-

001C
WA160-180-7,5

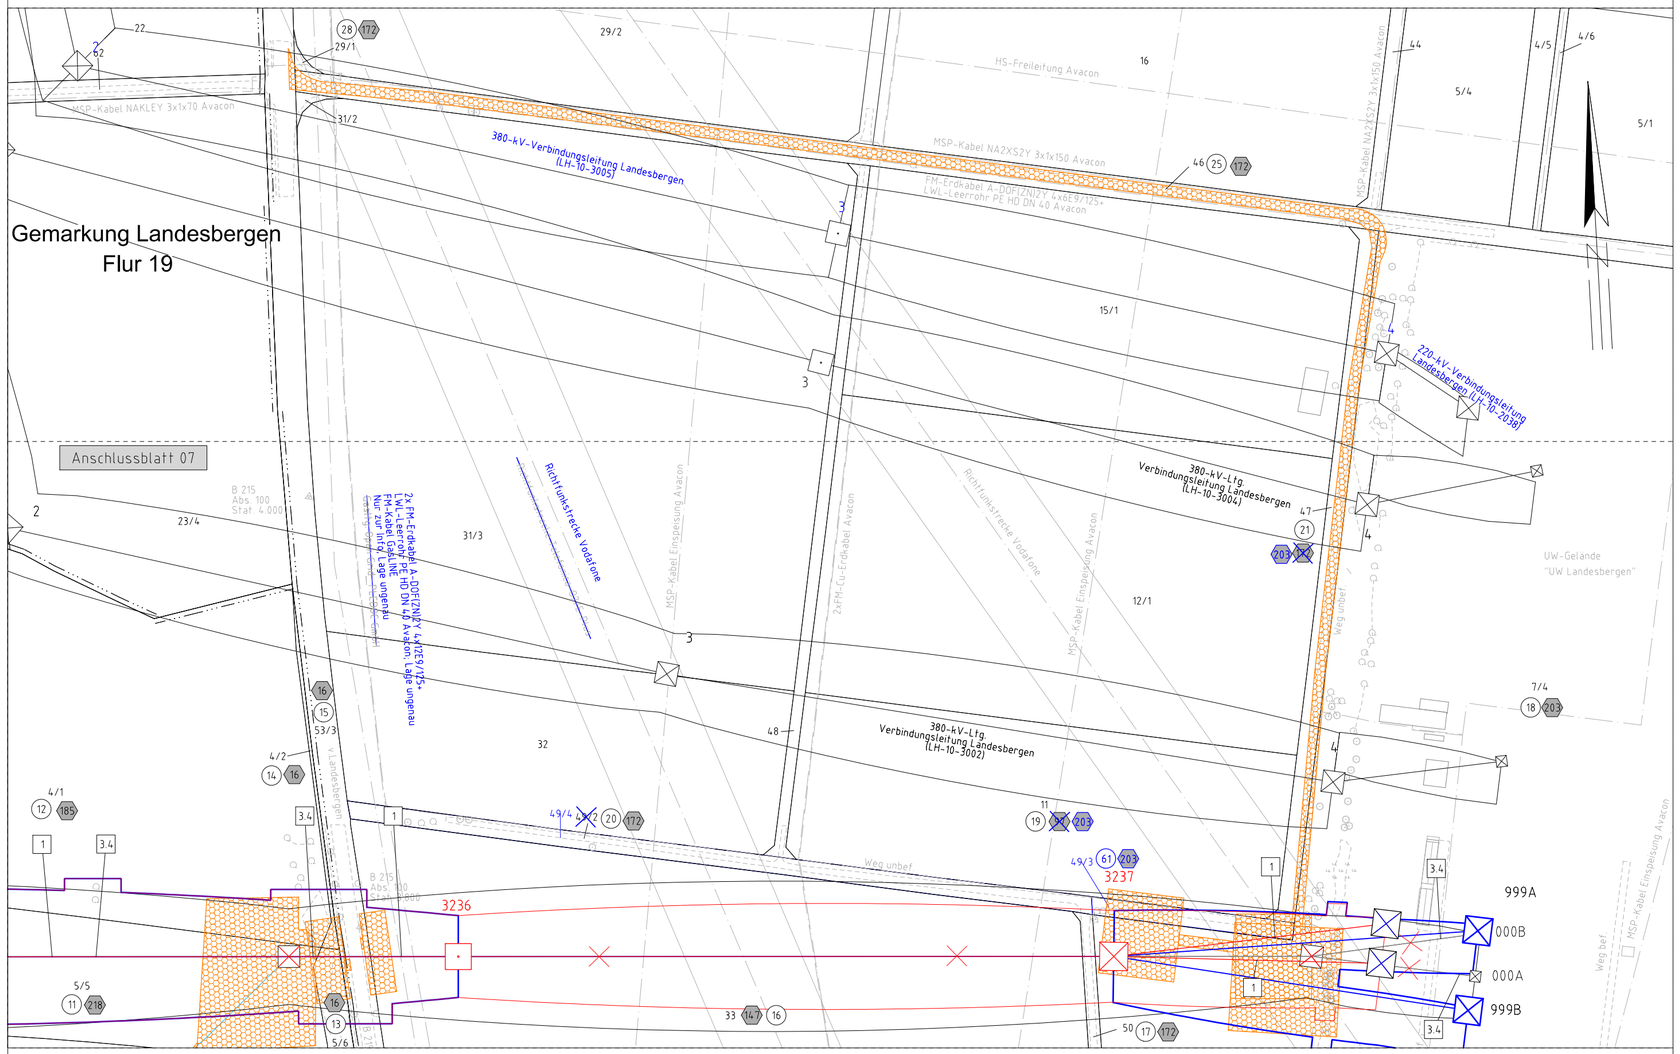

Gemeinde Landesbergen
Gemarkung Landesbergen
Flur 16

Kreis Nienburg (Weser)

Gemarkung Landesbergen
Flur 14

Deckblatt 1

TenneT Taking power further

Anlage 7.4.2
Blatt 07a / 07

Rückbau 380-kV-Leitung LH-10-3003 Landesbergen - Sottrum Durchverbindung

Abschnitt 7: Steyerberg - Landesbergen

Lage-/Grunderwerbsplan

Zuwegung zu Mast 001C

1 Neubau der 380-kV-Leitung Stade - Landesbergen (LH-10-3039), TenneT TSO GmbH
M 3201 - 999A / 999B UW Landesbergen, rot

2 Rückbau der 220-kV-Leitung Landesbergen - Sottrum (LH-10-2010), TenneT TSO GmbH
UW Kraftwerk Robert Frank - M 33, grau

3.1 Verlegung der 380-kV-Leitung Landesbergen - Sottrum (LH-10-3003), TenneT TSO GmbH
M 27N - M 30N, inkl. Maßnahmen im Bestand M 21 - M 27N, schwarz/ rot und M 30N - M 31, rot

3.2 Rückbau der 380-kV-Leitung Landesbergen - Sottrum (LH-10-3003), TenneT TSO GmbH
M 27 - M 30 im Rahmen der Verlegung, grau

3.3 Durchverbindung der 380-kV-Leitung Landesbergen - Sottrum (LH-10-3003), TenneT TSO GmbH
M ~~17A~~ 22N - M 20N, inkl. Maßnahmen im Bestand M ~~22~~ 25 (LH-10-3017) - M ~~17A~~ 22N und M 20N - M 21, rot

3.4 Rückbau der 380-kV-Leitung Landesbergen - Sottrum (LH-10-3003), TenneT TSO GmbH
UW Landesbergen - M 20 im Rahmen der Durchverbindung, gelb

4 Demontage Leiterseile der 380-kV-Leitung Landesbergen - Overstädt (LH-10-3017), TenneT TSO GmbH
M 21 - M ~~22~~ 25, gelb , Demontage M22, Umschwenkung Leiterseile M22 auf M22N (Abankerung M21)

5 Grabenverrohrung bis 5m Breite

6 Grabenverrohrung größer 5m Breite

Legende:

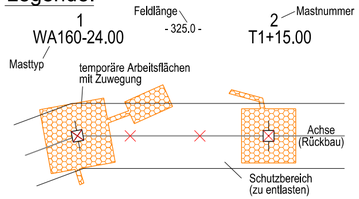

- Bauwerksnummer
- Eigentümerschlüsselnr.
- Grundstücksordnungsnr.
- 14 Flurstücksnummer
- Abspannmast - Rückbau
- Tragmast - Rückbau
- Trassenachse - Neubau
- Abspannmast - Neubau
- Tragmast - Neubau
- Wasserhaltung Leitungsverlauf mit Einleitstelle
- Reichweite Absenktrichter temporär
- nachrichtliche Darstellung der Planung aus Abschnitt 6
- nachrichtliche Darstellung der Neubauplanung von LH-10-3003 Verlegung

Grenzen:

- Kreis
- Stadt/Gem.
- Gemarkung
- Flur
- Flurstück

Fremdleitungen sind nachrichtlich geführt.
Es besteht keine Gewähr auf Lage und Vollständigkeit.
Quelle: Auszug aus den Geobasisdaten des Landesamtes für Geoinformation und Landesvermessung Niedersachsen, © 2018 LGLN

Darstellung in Blau entspricht Deckblattänderung

Planfeststellungsunterlage

Aufgestellt
Bayreuth, 01.11.2019

i.V. ppa. Cecu

i.V. Mahl Nehl

Firma imp GmbH
Bünnerhelfstr. 10
44379 Dortmund
Part of Sweco

Maßstab 1 : 2000
Einheit Meter

	Datum	Name
Bearb.	14.10.2019	Schwabe
Gepr.	21.10.2019	Wallmeyer
Norm	DIN EN 50341:2016-04	
Org.-Einheit	-	

Zust.	Änderung	Datum	Name	Urspr.:
1	Deckblatt 1	15.11.2021	J.S.	

Satzungsgemäß ausgelegen in der Zeit
vom .....
bis .....

Zeit und Ort der Auslegung sind vor Auslegung ortsüblich bekannt gemacht worden

Gemeinde: .....

Dienstsiegel / Unterschrift .....

Planfeststellungsbehörde

TenneT Taking power further